




※竣工図のため、現状と異なる場合があります。

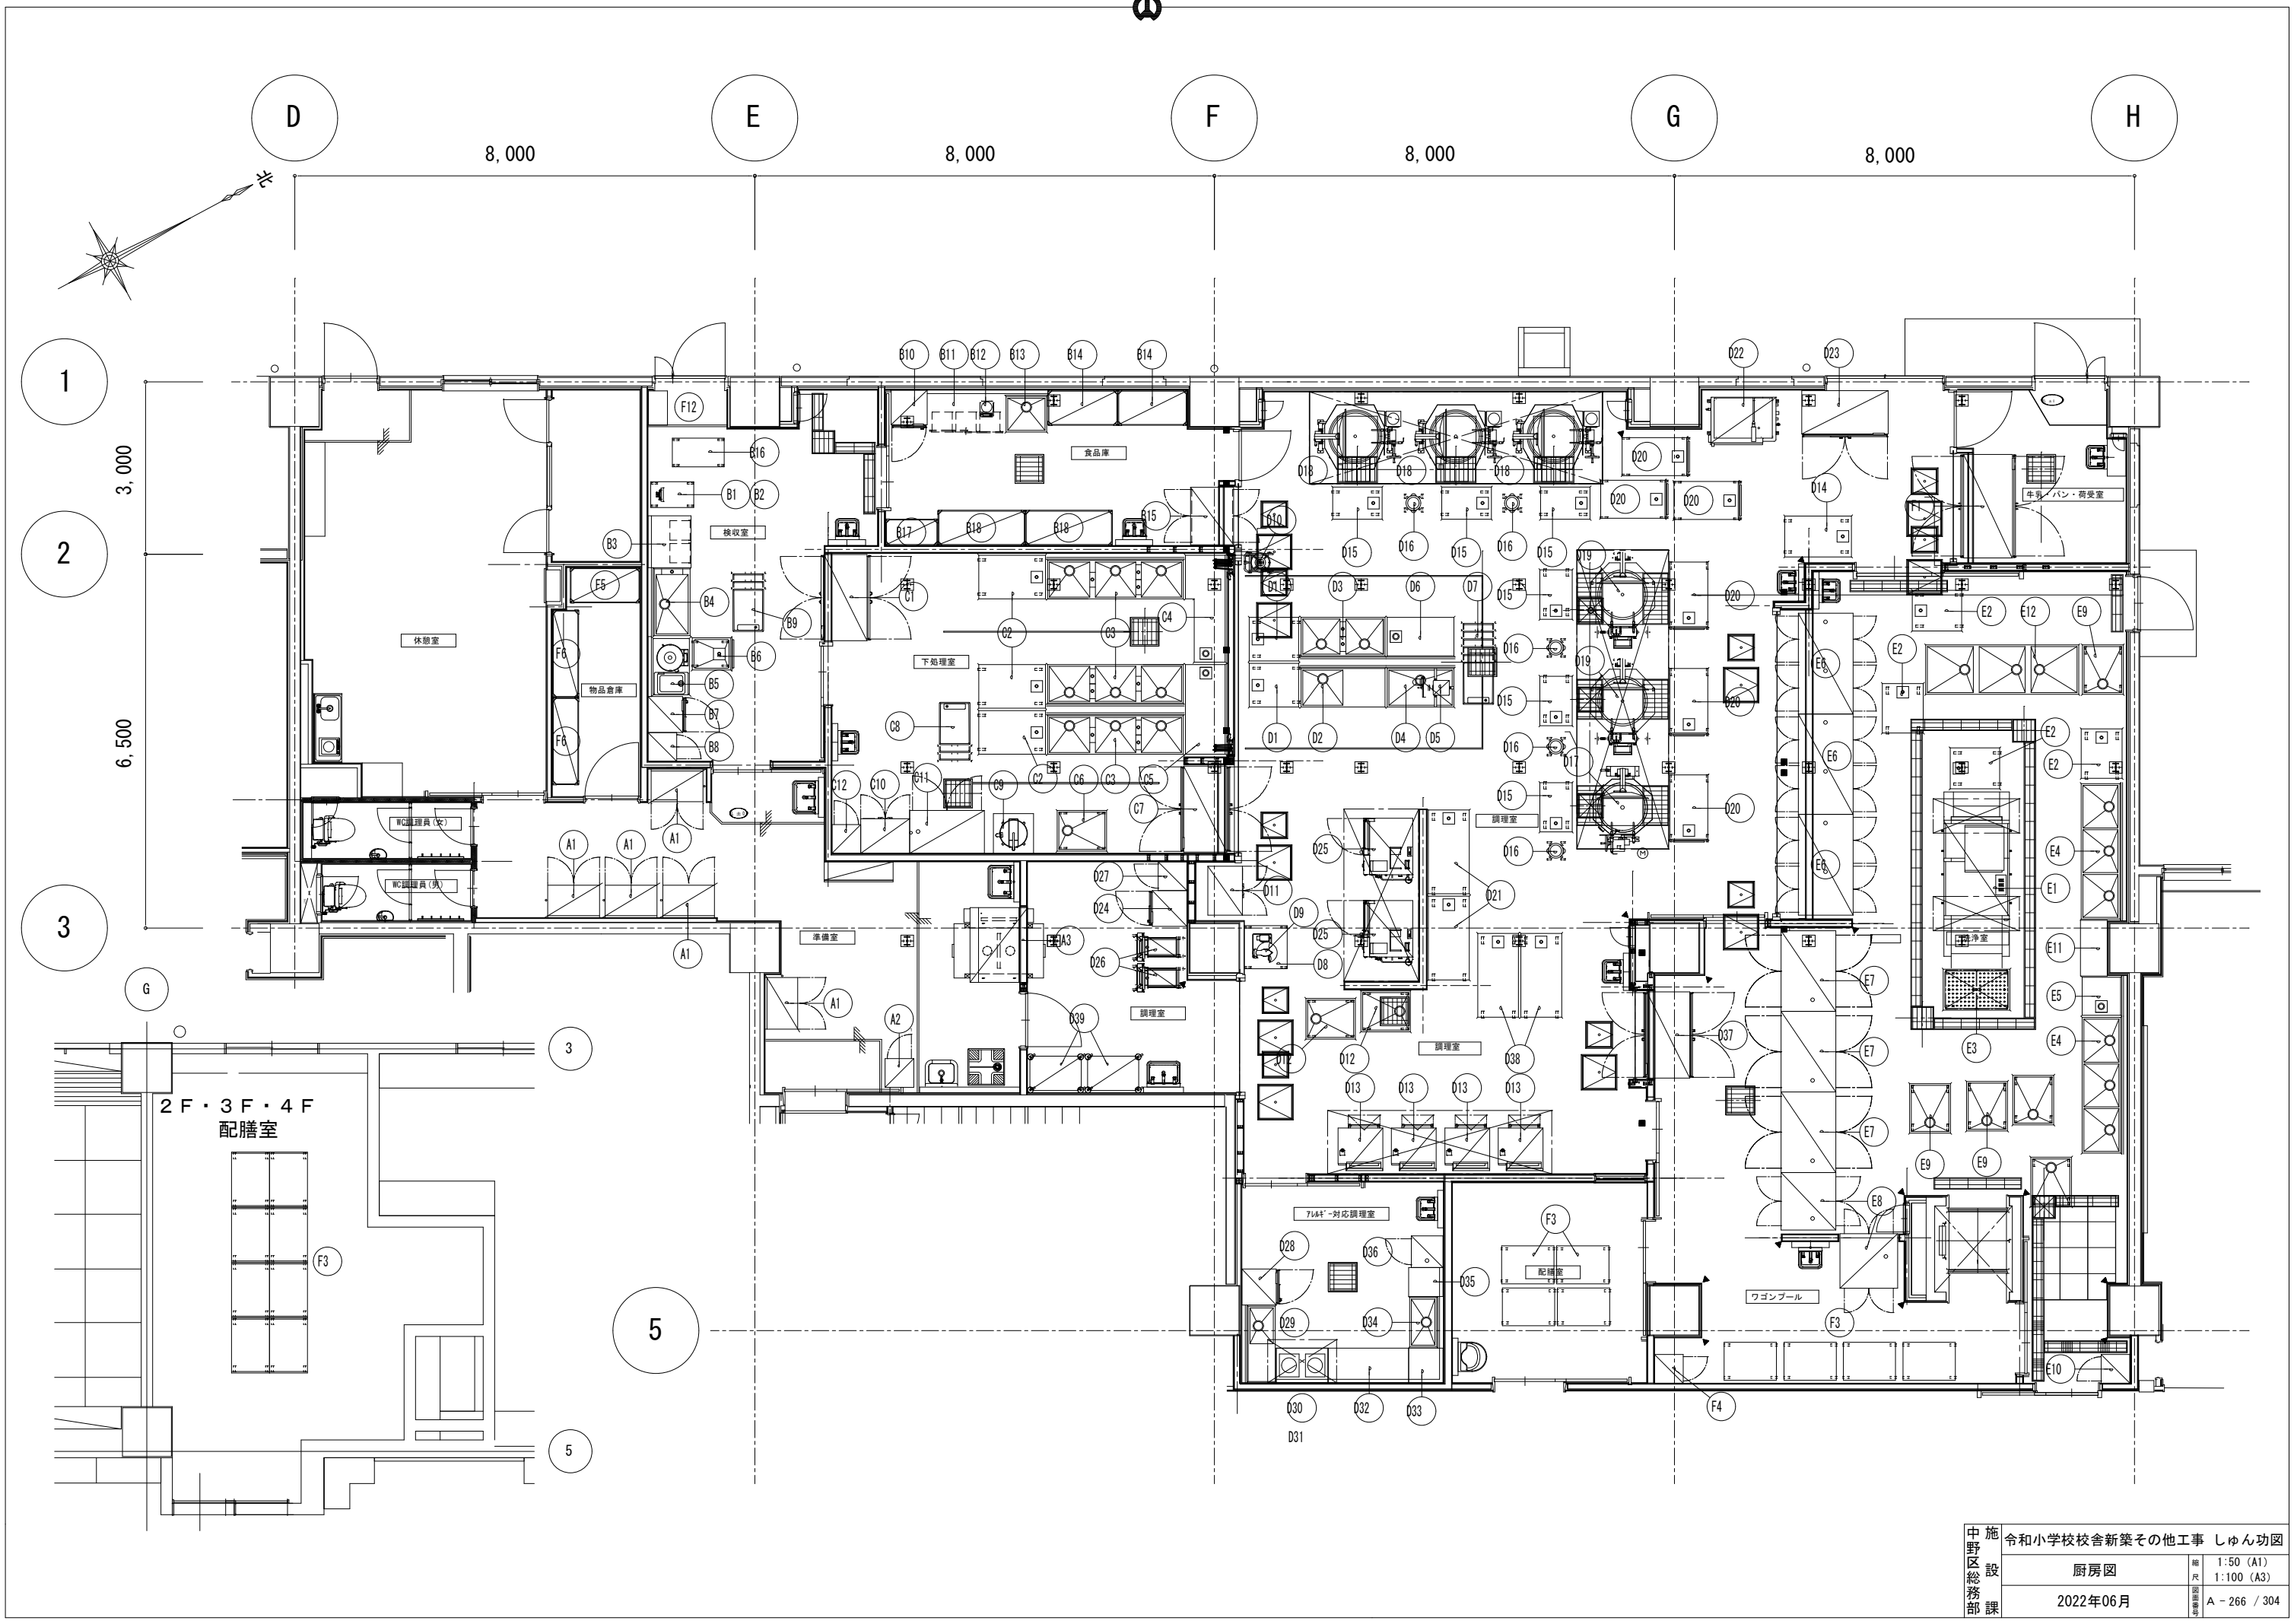

品番	名 称	規 格 仕 様	外 形 寸 法 (m/m)			数 量	給 排 水				ガ ス (都市ガス)		電 気 (kW)			蒸 気			フ ィ ド	備 考
			間 口	奥 行	高 さ		給水 (A) 給湯 (A) 排水 (A) ビ ット	給水 (A) 給湯 (A) 排水 (A) ビ ット	給水 (A) 給湯 (A) 排水 (A) ビ ット	給水 (A) 給湯 (A) 排水 (A) ビ ット	消費 量 (kW)	消費 量 (kW)	単相100V 単相200V 三相200V	給気 (A) 排気 (A) 消費 量 (kg /h)	給気 (A) 排気 (A) 消費 量 (kg /h)	給気 (A) 排気 (A) 消費 量 (kg /h)				
	< 前 室 >																			
A1	衣 類 殺 菌 保 管 機	NSL-10C	1000	600	1900	5							1.028							14層収容
A2	掃 除 用 具 ロ ッ カ ー		500	500	1800	1														
A3	エ ア シ ャ ウ ー	AS-0810VDN-HUZ	1300	1560	2380	1									1.470					
	< 検収室・食品庫 >																			
B1	移 動 台		750	450	500	1														
B2	デ ジ タ ル 台 秤	DP-6701K-150	350	605	795	1														秤量150kg 防水型
B3	引 出 付 作 業 台		900	750	850	1														
B4	一 槽 シ ン ク		1200	750	850	1			20	20	50									ドライ仕様
B5	ビ ー ラ ー	P-480-D	1040	750	1100	1		ホース接続 15×2	15	50			0.400							0型 バックガード付
B6	移動ビーラー受槽		750	600	600	1														ドライ仕様
B7	検 食 用 冷 凍 庫	HF-63CAT- (L) -KS	625	650	1910	1				40			0.365							定格内容積38ℓ 逆扉仕様
B8	掃 除 用 具 ロ ッ カ ー		500	500	1800	1														
B9	スタッキングカート	STK-800	775	620	800	3														
B10	冷 蔵 庫	HR-63AT- (L)	625	650	1910	1				40			0.272							定格内容積38ℓ 逆扉仕様
B11	引 出 付 台 下 戸 棚		1350	750	850	1														
B12	デジタル式上皿自動はかり	UDS-600-WPK-15	242	292	122	1														秤量15kg 防水形
B13	一 槽 シ ン ク		750	750	850	1	20	20	50											ドライ仕様
B14	ソリッドエレクターシェルフ	P1900-4/LSS1220-4	1213	614	1892	2														4段
B15	パ ス ス ル ー 戸 棚		1000	750	1800	1														
B16	検 収 用 作 業 台		900	500	850	1														
B17	ソリッドエレクターシェルフ	P1900-4/WSS910-4	911	461	1892	1														4段
B18	ソリッドエレクターシェルフ	P1900-4/LSS1520-4	1519	614	1892	2														4段
	< 下 処 理 室 >																			
C1	パ ス ス ル ー 冷 凍 冷 蔵 庫	HRF-150CA-ML-404D (特)	1500	850	1890	1				40			0.668							前内容積138ℓ(冷蔵室148ℓ、冷凍室32ℓ) 下段センタービラース
C2	移 動 台		1200	800	850	3														ドライ仕様
C3	三 槽 シ ン ク		2400	800	850	3	20×3	20×3	50×3											ドライ仕様
C4	水 切 カ ウ ン タ ー		1900	750	850	1			40											ドライ仕様
C5	水 切 カ ウ ン タ ー		1600	750	850	1			40											ドライ仕様
C6	モ ー ビ ル シ ン ク		900	750	850	1			側溝											ドライ仕様 フタ付
C7	パ ス ス ル ー 冷 蔵 庫	HR-150CA3-ML-404D	1500	850	1910	1			40				0.744							定格内容積142ℓ センタービラース
C8	スタッキングカート	STK-800	775	620	800	3														
C9	ドラフト洗米機	RWD-48A	554	545	1265	1	20		ビット	要										洗米能力25kg
C10	包 丁 ま な 板 殺 菌 庫	NKSG-10Z型	850	600	1800	1							0.625							オゾン灯殺菌仕様
C11	消 毒 保 管 機	MCWK-30-eT	1300	750	1900	1			40						5.750					電気式 (片面) D=750mm仕様
C12	掃 除 用 具 ロ ッ カ ー		500	500	1800	1														
	< 調 理 室 >																			
D1	移 動 台		900	800	850	2														ドライ仕様
D2	水 切 付 一 槽 シ ン ク		1500	800	850	1	20	20	50											ドライ仕様 フタ付
D3	二 槽 シ ン ク		1500	800	850	1	20×2	20×2	50×2											ドライ仕様 フタ付
D4	ス ラ イ サ ー シ ン ク		1200	800	850	1	20	20	50											ドライ仕様
D5	野 菜 裁 断 機	VC-4	360	645	465	1							0.200							
D6	作 業 台		1200	800	850	1			40											ドライ仕様
D7	スタッキングカート	STK-800	775	620	800	6														
D8	移 動 台		750	750	600	1														
D9	フ ー ド カ ッ タ ー	FC-27D	520	440	480	1							0.200							ボール容量: 5ℓ
D10	高 速 度 ミ キ サ ー	MX-46	506	370	983	1							0.400							容量: 2ℓ
D11	包 丁 ま な 板 殺 菌 庫	NKSG-10Z型	850	600	1800	1							0.625							オゾン灯殺菌仕様
D12	モ ー ビ ル シ ン ク		900	750	850	2			側溝											ドライ仕様
D13	低輻射ガス立体炊飯器	ORA2-150NS (特)	780	740	1714	4				20		31.40	0.045							脚H150mm仕様 予備量1個付
D14	移 動 台		1200	750	850	1														ドライ仕様
D15	移 動 台		900	600	850	6														ドライ仕様

品番	名 称	規 格 仕 様	外 形 寸 法 (m/m)			数 量	給 排 水				ガ ス (都市ガス)		電 気 (kW)			蒸 気			フ ィ ド	備 考
			間 口	奥 行	高 さ		給水 (A) 給湯 (A) 排水 (A) ビ ット	給湯 (A) 排水 (A) ビ ット	排水 (A) ビ ット	ロ 径 (A) 口 径 (A) 消 費 量 (kW)	消費 量 (kW)	単相100V 単相200V 三相200V	単相100V 単相200V 三相200V	単相100V 単相200V 三相200V	給気 (A) 排気 (A) 消費 量 (kg/h)	給気 (A) 排気 (A) 消費 量 (kg/h)	消費 量 (kg/h)			
D16	移動式スパテラスタンド	ST-S	446	446	620	5														
D17	低輻射フライ兼用ガス煮炊釜	AGFD-30EXH (KD)	1615	1030	1835	1	20	20	ビット	要	20	33.00	0.030						㊟	湯水量: 150L 排水ドロー、蓋部折開閉式 水栓付
D18	低 輻 射 ガ ス 煮 炊 釜	KJFEH-30 (KC)	1620	1230	1905	3	20	20	ビット	要	20	36.00							㊟	湯水量: 150L 排水ドロー、蓋部折開閉式 エプロン・水栓付
D19	低 輻 射 ガ ス 煮 炊 釜	AHG-30 (KE)	1399	1130	1940	2	20	20	ビット	要	20	36.00							㊟	湯水量: 150L
D20	移 動 配 缶 台		1200	700	600	6														ドライ仕様
D21	移 動 台		1500	750	850	2														ドライ仕様
D22	真 空 冷 却 機	OMJ-40DEC	1130	800	1730	1	20		高温排水 32 15×3						8.650					高気象生服付
D23	冷 蔵 庫	HR-150A-ML	1500	800	1910	1			40			0.294								定格内容積1347L
D24	検 食 用 冷 凍 庫	HF-63CAT- (L) -KS	625	650	1910	1			40			0.365								定格内容積380L 逆扉仕様
D25	スチームコンベクションオーブン	CSWH-GWC01 (特)	980	855	1860	2	15		高温排水 40	20	48.80				1.800				㊟	16段仕様
D26	ラ ッ ク イ ン カ ー ト	CSWH201用 (特)	496	913	1678	2														16段仕様
D27	掃 除 用 具 ロ ッ カ ー		500	500	1800	1														
D28	冷 蔵 庫	HR-63AT	625	650	1910	1			40			0.272								定格内容積384L
D29	水 切 付 一 槽 シ ン ク		1350	600	850	1	20	20	50											ドライ仕様
D30	コ ン ロ 置 台		900	600	550	1														
D31	電 磁 調 理 器	C12-96-55C	900	600	300	1									10.000				㊟	
D32	作 業 台		1400	600	850	1														
D33	作 業 台		600	600	850	1														
D34	一 槽 シ ン ク		900	600	850	1	20	20	50											ドライ仕様
D35	作 業 台		500	600	850	1														
D36	消 毒 保 管 機	MCSK-5-eT	550	550	1900	1			40						2.100					電気式 片面 逆扉仕様
D37	パ ス ス ル ー 冷 蔵 庫	HR-150CA3-ML-404D	1500	850	1910	1			40						0.744					定格内容積1427L センタービラース
D38	移 動 台		1500	750	850	2														ドライ仕様
D39	ソリッドエレクターシェルフ	P1590-4/LSS910-5	911	614	1736	2														キャスター (R/S125TPE) 付
	< 洗 浄 室 >																			
E1	食 器 洗 浄 機	EIOS-223HA-LTW	3070	1145	1605	1	20	25	高温排水 20×2、50×4						4.842				○	
E2	移 動 台		900	750	850	4														ドライ仕様
E3	移 動 受 台		1200	750	720	1														ドライ仕様
E4	三 槽 シ ン ク		2400	800	850	2	20×3	20×3	50×3											ドライ仕様
E5	作 業 台		700	800	850	1			40											ドライ仕様
E6	消 毒 保 管 機	MCM-40-eT	1750	950	2170	3			40×2						12.800					棚6段仕様
E7	昇 降 消 毒 保 管 機	ECW-42-eT	1400	950	2610	3			40					11.700						
E8	昇 降 消 毒 保 管 機	ECW-28-eT	1000	950	2610	2			40					9.850						
E9	モ ー ビ ル シ ン ク		900	750	850	5			側溝											ドライ仕様
E10	掃 除 用 具 ロ ッ カ ー		500	500	1800	1														
E11	脇 台		970	(465)	850	1														【現増合わせ】
E12	三 槽 シ ン ク		2700	900	850	1	20×2	20×2	50×3											ドライ仕様
	< ワゴンプール等 >																			
F1	バススルー牛乳冷凍庫	NR-180CA-2LD2LD (特)	1800	900	1950	1			40×2			0.722								定格内容積1961L
F2	欠 番																			
F3	配 膳 ワ ゴ ン		980	680	825	36														
F4	掃 除 用 具 ロ ッ カ ー		500	500	1800	1														
F5	ソリッドエレクターシェルフ	P1900-4/LSS1220-4	1213	614	1892	1														4段
F6	ソリッドエレクターシェルフ	P1900-4/MSS1520-4	1519	461	1892	2														4段
F12	靴 箱		600	330	1085	1														10足用