給食室キープラン 1：60

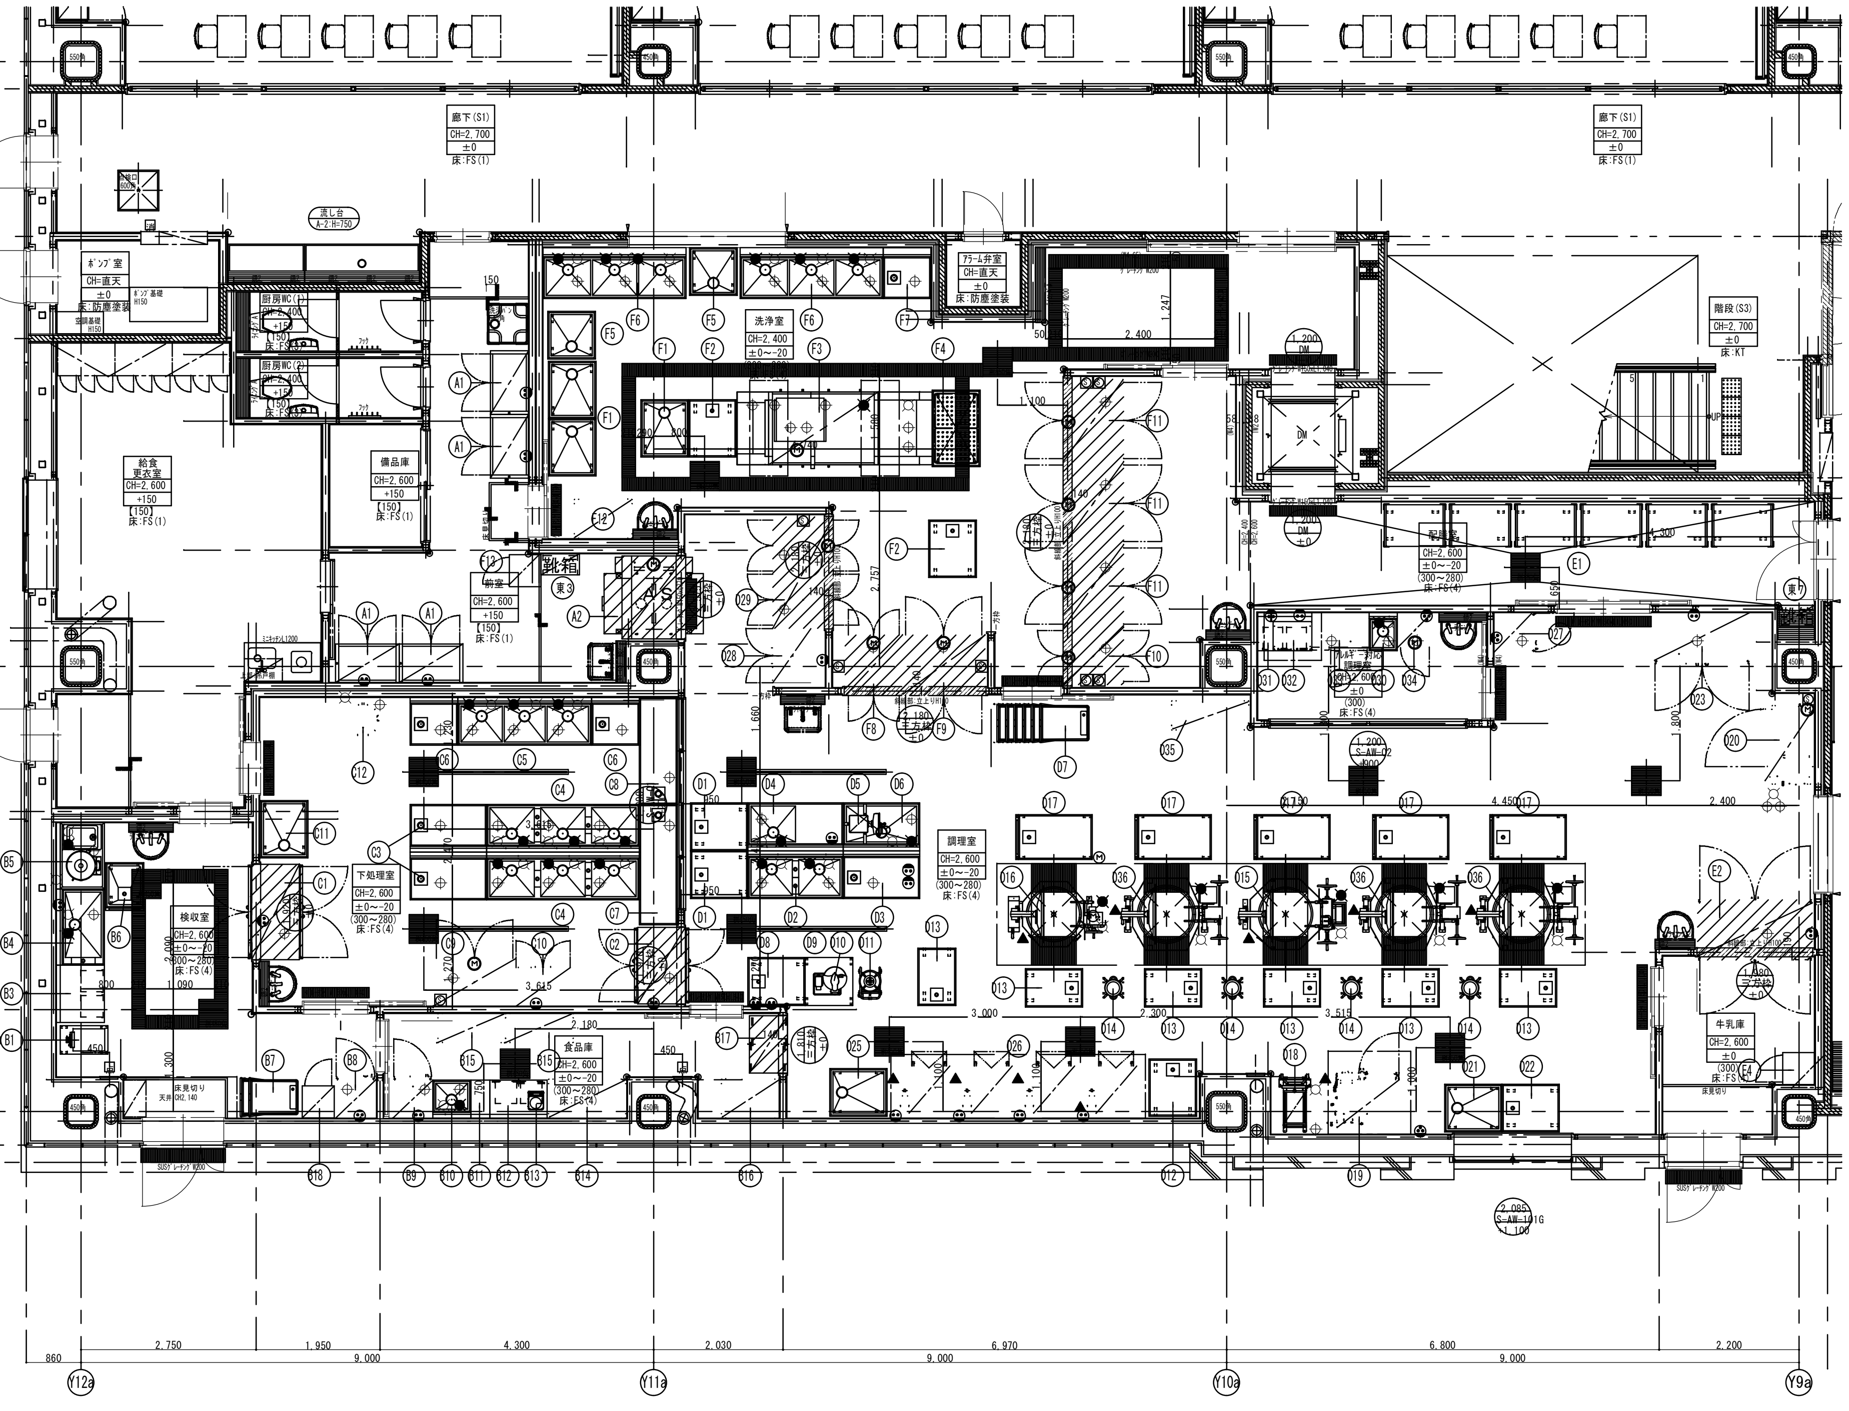
X3
X2
X1
Y12a
Y11a
Y10a
Y9a
廊下(S1) CH=2,700 ±0 床:FS(1)
ポンプ室 CH=直天 ±0 床:防塵塗装
厨房WC
給食要衣室
備品庫 CH=2,600 +150 【150】 床:FS(1)
前室 CH=2,600 +150 【150】 床:FS(1)
洗浄室 CH=2,400 ±0〜-20 床:FS(4)
アラーム弁室 CH=直天 ±0 床:防塵塗装
階段(S3) CH=2,700 ±0 床:KT
下処理室 CH=2,600 ±0〜-20 床:FS(4)
検収室 CH=2,600 ±0〜-20 (300〜280) 床:FS(4)
調理室 CH=2,600 ±0〜-20 (300〜280) 床:FS(4)
食品庫 CH=2,600 ±0〜-20 (300〜280) 床:FS(4)
牛乳庫 CH=2,600 ±0〜-20 床:FS(4)
配膳室
2.750
1.950
4.300
2.030
6.970
6.800
2.200
9.000
860
9.500

凡例

▨ 本工事（リスト内 ●）

□ 本工事（リスト内 □）

□ 別途工事

D35 3階、配膳室へ移動

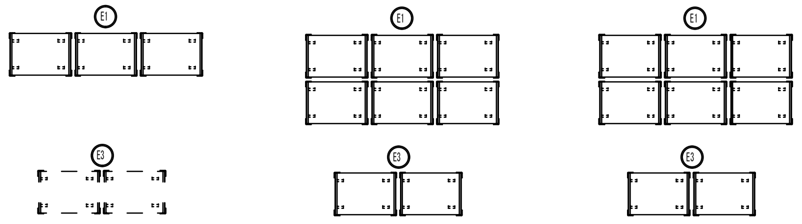

給食室機器リスト

本工事	品番	名称	規格仕様	外形寸法(m/m)			数量	給排水				ガス(都市ガス)		電気 (kW)			蒸気			フード	備考	防臭トラップ		電源接続	
				間口	奥行	高さ		給水 (A)	給湯 (A)	排水 (A)	ピット	口径 (A)	消費量 (kW)	単相100V	単相200V	三相200V	給気 (A)	排気 (A)	消費量 (kg/h)			有	無	コンセント	直結
		< 前室 >																							
	A1	衣類殺菌保管機	NSL-10C	1000	600	1900	4							1.028							14着収容			○	
○	A2	エアシャワー	AS-0810VDN-HUZ	1300	1560	2380	1									1.470									○
		< 検収・食品保管 >																							
	B1	移動台		750	450	500	1																		
	B2	デジタル台秤	DP-6700K-150	350	605	795	1														秤量150kg 防水型				
	B3	引出付作業台		900	750	850	1																		
□	B4	一槽シンク		1200	750	850	1	20	20	50											ドライ仕様	○			
□	B5	ピーラー	P-48D-C	1040	750	959	1	15×2	15	50				0.400							C型 バックガード付		○	○	
	B6	移動ピーラー受槽		750	600	600	1														ドライ仕様				
	B7	スタッキングカート	STK-800	775	620	800	2																		
□	B8	検食用冷凍庫	HF-63CAT-KS	625	650	1910	1			40				0.365							定格内容積386L	○		○	
□	B9	冷蔵庫	HR-63AT	625	650	1910	1			40				0.272							定格内容積384L	○		○	
□	B10	一槽シンク		600	600	850	1	20	20	50											ドライ仕様 蓋付	○			
	B11	脇台		300	600	850	1																		
	B12	引出付台下戸棚		900	600	850	1																		
	B13	デジタル式上皿自動秤	UDS-1V2-WP-15	242	292	122	1														秤量15kg 防水形				
	B14	ソリッドエレクターシェルフ	P1900-4/LSS1220-4	1213	614	1892	1														4段				
	B15	ソリッドエレクターシェルフ	P1900-4/MSS1070-4	1063	461	1892	2														4段				
	B16	ソリッドエレクターシェルフ	P1900-4/MSS910-4	911	461	1892	1														4段				
○	B17	パススルー戸棚		(900)	600	1800	1														【現場合わせ】				
	B18	掃除用具ロッカー		500	500	1800	1																		
		< 下処理 >																							
○	C1	パススルー冷凍冷蔵庫	HRF-150CA-ML-4D4D	1500	850	1910	1			40				0.668							総内容積1368L(冷蔵室1046L、冷凍室322L)	○		○	
○	C2	パススルー冷蔵庫	HR-120CA-ML-4D4D	1200	850	1910	1			40				0.479							有効内容積1126L	○		○	
	C3	作業台		1200	750	850	2			40											ドライ仕様	○			
□	C4	三槽シンク		2400	750	850	2	20×3	20×3	50×3											ドライ仕様 蓋付	○			
□	C5	三槽シンク		2100	750	850	1	20×3	20×3	50×3											ドライ仕様 蓋付	○			
□	C6	作業台		750	750	850	2			40											ドライ仕様	○			
□	C7	水切カウンター		(1925)	600	850	1			40											ドライ仕様	○			
□	C8	水切カウンター		(1680)	600	850	1			40											ドライ仕様	○			
□	C9	器具消毒保管機	MCWK-30-eT	1300	750	1900	1			40						5.750					電気式（片面）		○		○
	C10	包丁まな板殺菌庫	DS-114BZ型	850	600	1430	1							0.550							オゾン灯殺菌仕様			○	
	C11	モービルシンク		900	750	850	1			側溝											ドライ仕様				
□	C12	ドラフト洗米機	RWO-48A	554	545	1265	1	20		側溝	要										洗米能力25kg		○		
		< 調理 >																							
	D1	移動台		900	750	850	2														ドライ仕様				
□	D2	二槽シンク		1500	750	850	1	20×2	20×2	50×2											ドライ仕様 蓋付	○			
□	D3	作業台		1200	750	850	1			40											ドライ仕様	○			
□	D4	水切付一槽シンク		1500	750	850	1	20	20	50											ドライ仕様 蓋付	○			
	D5	野菜裁断機	VC-4	360	645	465	1							0.200										○	
□	D6	スライサーシンク		1200	750	850	1	20	20	50											ドライ仕様（NSH用）	○			
	D7	スタッキングカート	STK-800	775	620	800	6																		
	D8	移動台		900	750	850	1														ドライ仕様				
	D9	移動台		750	750	600	1																		
	D10	フードカッター	FC-27D	520	440	480	1							0.200							ボール容量：5L			○	
	D11	高速度ミキサー	MX-46	506	370	983	1							0.400							容量：22L			○	
	D12	移動台		900	750	850	1														ドライ仕様				
	D13	移動台		900	600	850	6														ドライ仕様				
	D14	移動式スパテラスタンド	ST-S	446	446	620	4																		
□	D15	低輻射ガス煮炊釜	AHG-30（5V）	1399	1130	1940	1	20	20	ピット	要	20	36.00							Ⓖ	満水量：150L		○		
□	D16	低輻射フライ兼用ガス煮炊釜	ACFDX-30EKH（PC）	1615	1030	1835	1	20	20	ピット	要	20	33.00	0.030						Ⓖ	満水量：150L 排水ドロー、蓋屈折開閉式 水栓付		○		○
	D17	移動配缶台		1200	700	600	5														ドライ仕様				
	D18	ラックインカート	CSWH201用（特）	496	913	1678	1														16段仕様				
□	D19	スチームコンベクションオーブン	CSWH-GW201（特）	980	855	1860	1	15		40		20	48.80			1.800				Ⓖ	16段仕様		○	○	
□	D20	真空冷却機	CMJ-40QEC	1130	800	1730	1	20		32 15×3						8.650					蒸気発生器付		○		○
	D21	モービルシンク		900	750	850	1			側溝											ドライ仕様				
	D22	移動台		900	750	850	1														ドライ仕様				
□	D23	冷蔵庫	HR-150A-ML	1500	800	1910	1			40				0.294							定格内容積1347L	○		○	
	D24	欠番					1																		
	D25	モービルシンク		900	750	850	1			側溝											ドライ仕様				
□	D26	低輻射ガス立体炊飯器	CRA2-150NS（特）	780	740	1714	4					20	31.40	0.045						○	脚H150mm仕様 予備釜1個付			○	
□	D27	検食用冷凍庫	HF-63CAT-KS	625	650	1910	1			40				0.365							定格内容積386L	○		○	
	D28	包丁まな板殺菌庫	DS-114BZ型	850	600	1430	1							0.550							オゾン灯殺菌仕様			○	
○	D29	器具消毒保管機	MCW-40-eT	1750	950	2170	1			40×2						12.800					電気式（両面） 6段仕様 フルリモコン付		○		○
□	D30	一槽シンク		450	600	850	1	20	20	50											ドライ仕様				
	D31	引出付コンロ台		850	600	850	1																		
	D32	IHコンロ	KZ-CK2020	600	453	100	1								4.000					Ⓖ	2kW×2口			○	
□	D33	テーブル形冷蔵庫	RT-90SNG（特）	900	600	850	1			40				0.315							定格内容積157L H=850mm仕様	○		○	
□	D34	消毒保管機	MCSK-5-e	550	550	1900	1			40						2.100					電気式（片面）		○		○
	D35	ソリッドエレクターシェルフ	P1900-4/MSS1220-4	1213	461	1892	2														4段				
□	D36	低輻射ガス煮炊釜	KIFEX-30(5V)	1795	1086	1800	3	20	20	ピット	要	20	36.00							Ⓖ	満水量：150L 内釜：鋳鉄		○		
		< 配膳 >																							
	E1	配膳ワゴン		980	680	825	21																		
○	E2	パススルー牛乳保冷庫	MR-180CA-2LD2LD（特）	1800	900	1950	1			40				0.722							定格内容積2033L	○		○	
	E3	運搬ワゴン		980	680	825	6																		
	E4	掃除用具ロッカー		500	500	1800	1																		
		< 洗浄 >																							
	F1	モービルシンク		900	750	850	3			側溝											ドライ仕様				
	F2	移動台		900	750	850	2														ドライ仕様				
□	F3	食器洗浄機	EODS-Z23HA-LTW	3070	1145	1605	1	20	25	50×5 20×2						4.842				○			○		○
	F4	移動受台		1200	750	720	1														ドライ仕様				
	F5	モービルシンク		750	750	850	2			側溝											ドライ仕様 蓋付				
□	F6	三槽シンク		2250	800	850	2	20×3	20×3	50×3											ドライ仕様 蓋付	○			
□	F7	作業台		750	800	850	1			40											ドライ仕様	○			
○	F8	消毒保管機	MCW-20-eT	900	950	2170	1			40						6.400					電気式（両面） 6段仕様 フルリモコン付		○		○
○	F9	消毒保管機	MCW-30-eT	1300	950	2170	1			40						9.750					電気式（両面） 6段仕様 フルリモコン付		○		○
○	F10	消毒保管機	MCW-20-eT	900	950	2170	1			40						6.400					電気式（両面） 6段仕様 フルリモコン付		○		○
○	F11	消毒保管機	MCW-30-eT	1300	950	2170	3			40						9.750					電気式（両面） 6段仕様 フルリモコン付		○		○
	F12	ソリッドエレクターシェルフ	P1900-4/LSS910-4	911	614	1892	1														4段				
	F13	掃除用具ロッカー		500	500	1800	1																		
		設備容量合計											351.40	10.102	4.000	89.212			0.0						

注）設備容量の数値は各1台当たりを示す。　注）付属品として記載のない備品類・収納物は含まない。

■設備シンボル凡例

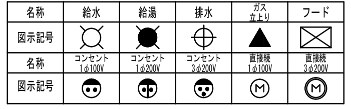

備考

中野区
総務部
施設課

中野東中学校等複合施設新築工事

しゅん功図

給食室キープラン、機器リスト

2021 年9月

縮尺	1/60 (A1) 1/120 (A3)
図面番号	KK-01

※竣工図のため、現状と異なる場合があります。